ДЕМО — НЕ ДЛЯ ПРОИЗВОДСТВА РАБОТ · вымышленные организации, люди и реквизиты · без печатей и подписей

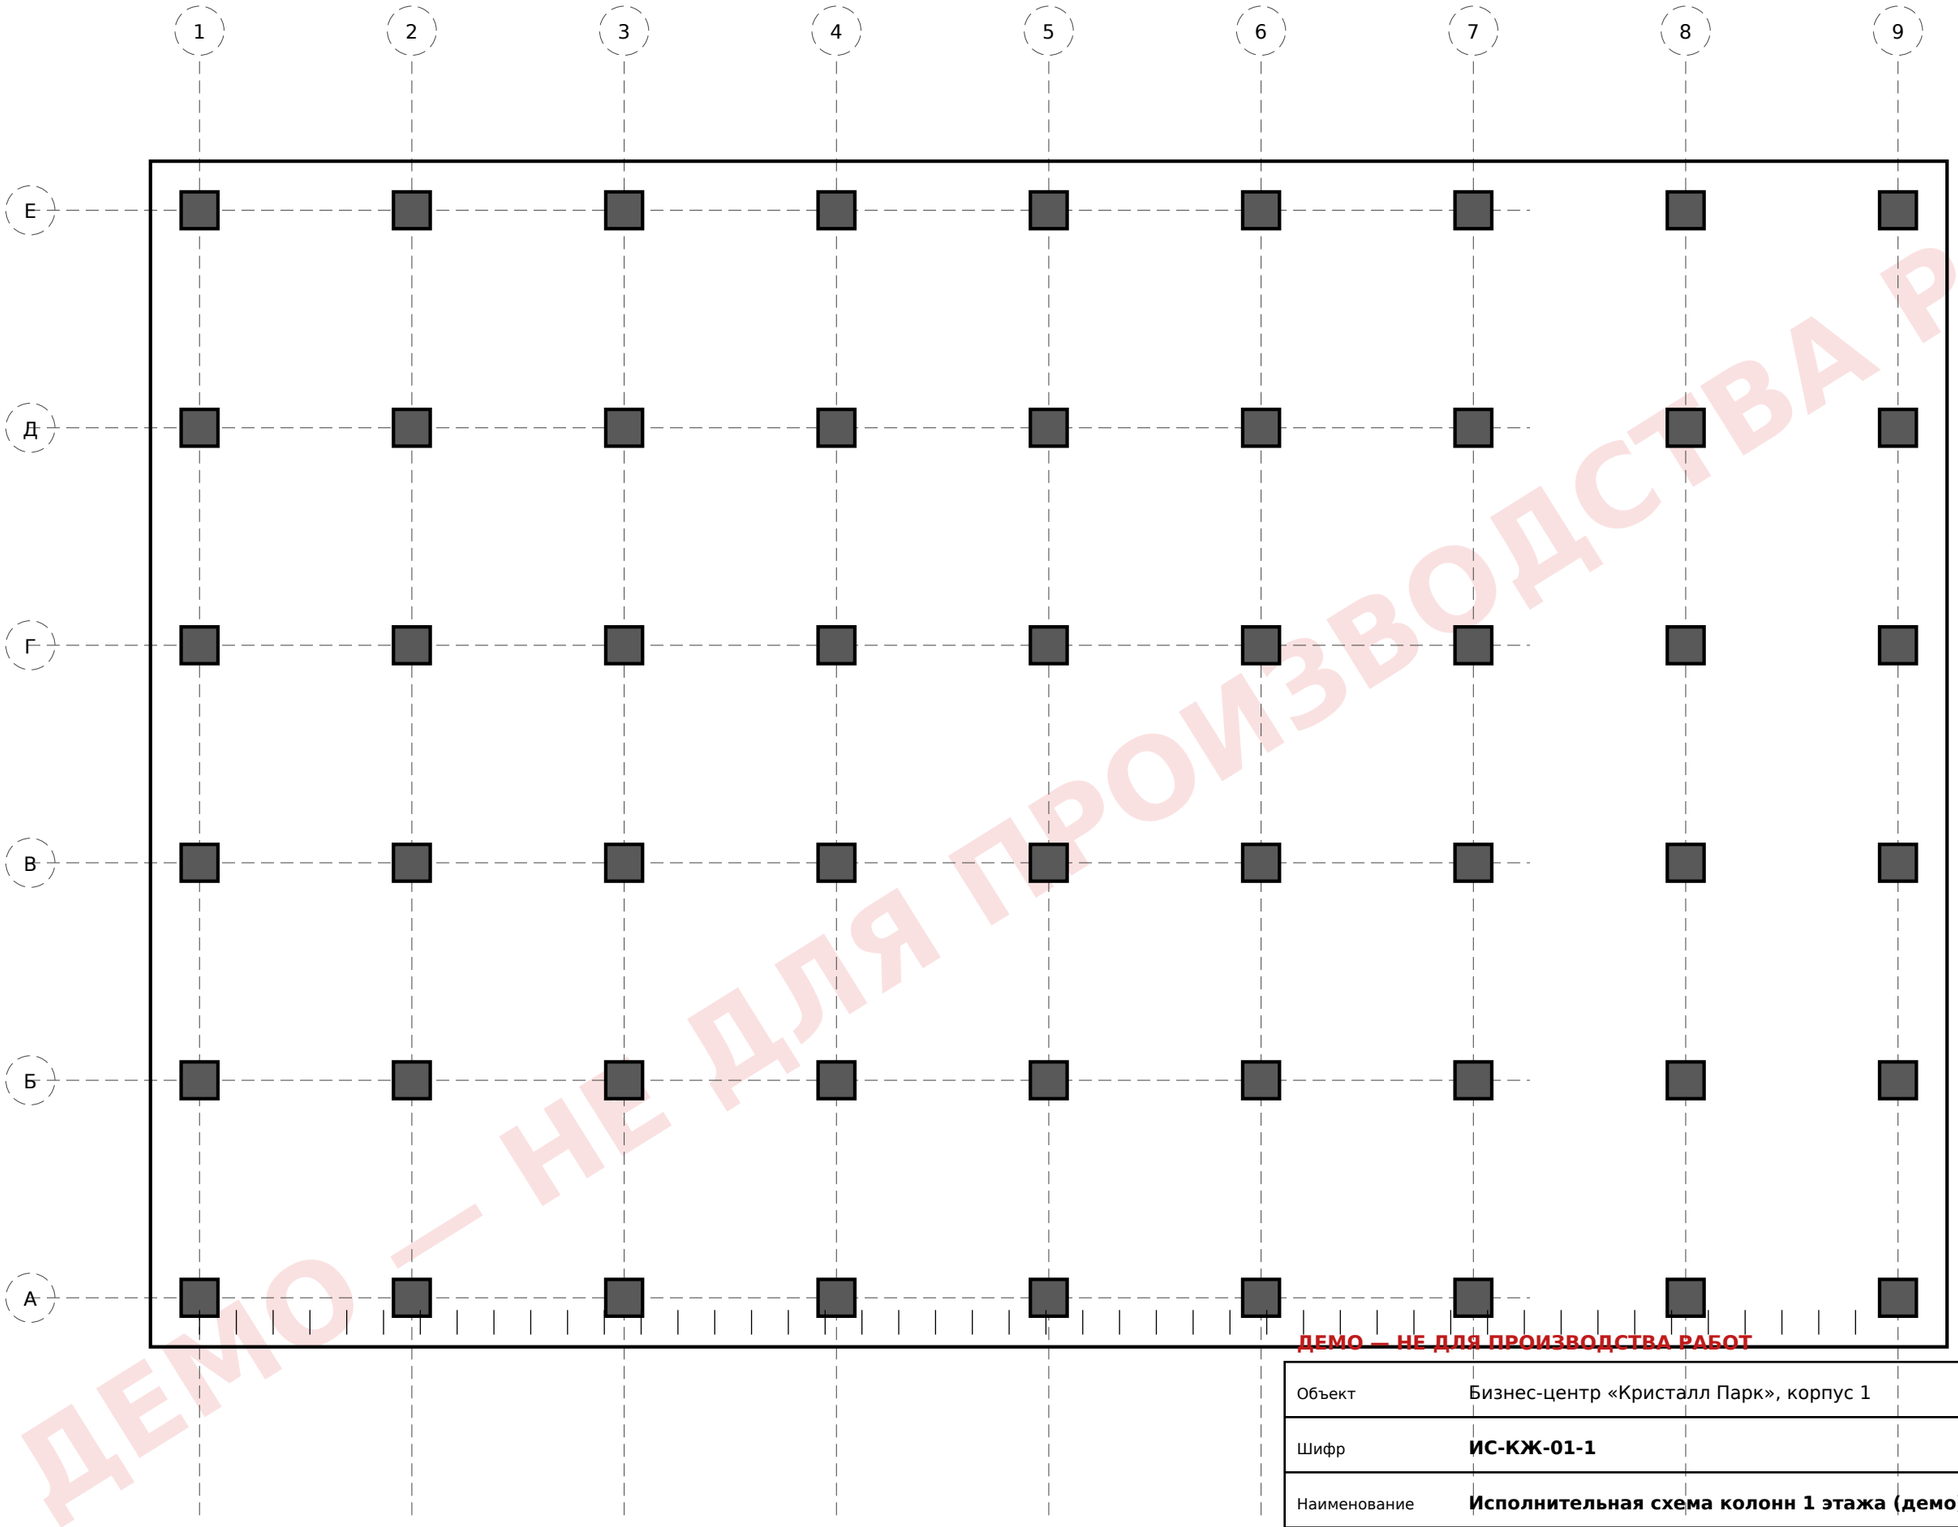

ДЕМО — НЕ ДЛЯ ПРОИЗВОДСТВА РАБОТ

Исполнительная геодезическая схема · условное изображение (демонстрационный чертёж, размеры и армирование не указываются)

ДЕМО — НЕ ДЛЯ ПРОИЗВОДСТВА РАБОТ

Объект	Бизнес-центр «Кристалл Парк», корпус 1
Шифр	**ИС-КЖ-01-1**
Наименование	**Исполнительная схема колонн 1 этажа (демо)**
Лист	1 из 1
Стадия	Р
Разработчик	ООО «Проектное бюро «Линия»»